


schaal: 1/500



Ontwerp

- ## Liggingsplan

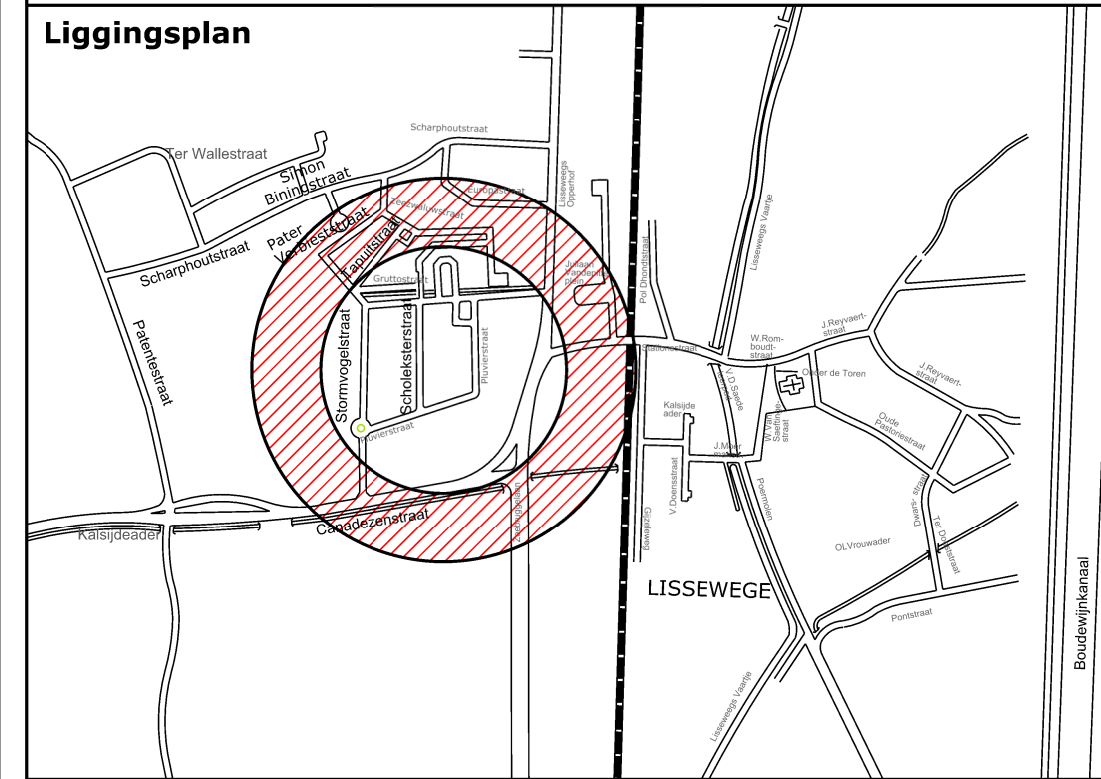

stad brugge groendienst

Boomverjonging - beplanten straten  
BU 2014/23

ligging	Pluvierstraat - perceel 27		
plan	<div> <div> <b>Ontwerpplan</b> </div> <div>           schaal: 1/500         </div> </div>		
ontwerp	Miguel Berteloot, sectorhoofd Maarten Vansteenhuyse, adjunct-diensthooft Marieke Dhaeze, tuinontwerper		
goedkeuring	Gezien en goedgekeurd door de gemeenteraad in zitting van 16 december 2014   <div> <div>Johan Coens</div> <div>Renaat Landuyt</div> <div>Stadssecretaris</div> <div>Burgemeester</div> </div>		
planlijst	1		
wijzigingen	1	22/10/2014	wijzigingen beplanting + bewonersinfo
status	16/09/2014	As-built	
identificatie	Plannummer: 27/27	4046-002-001 Opp: 0,63 x 0,594	